

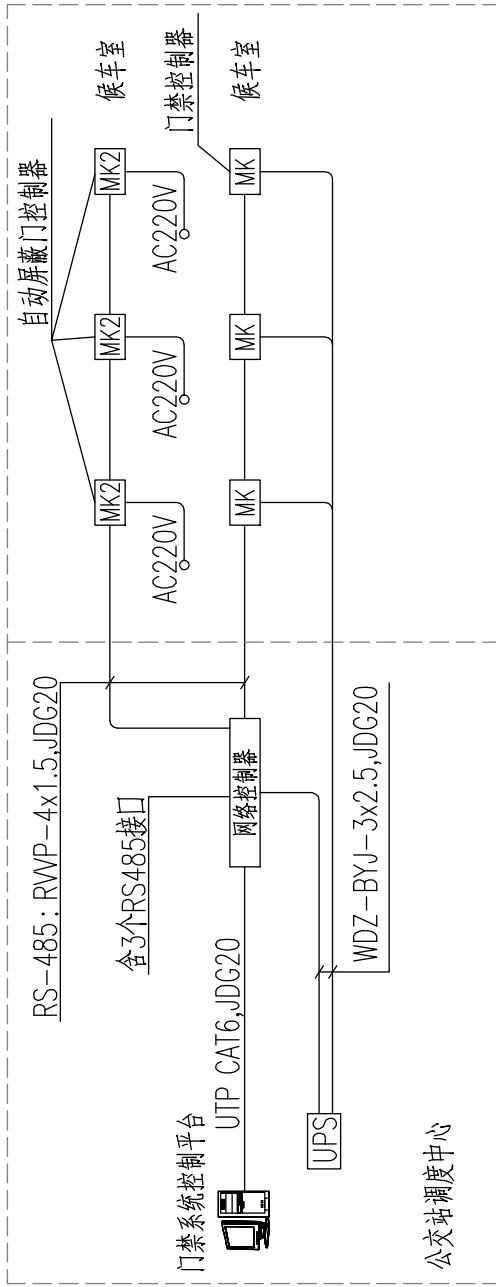
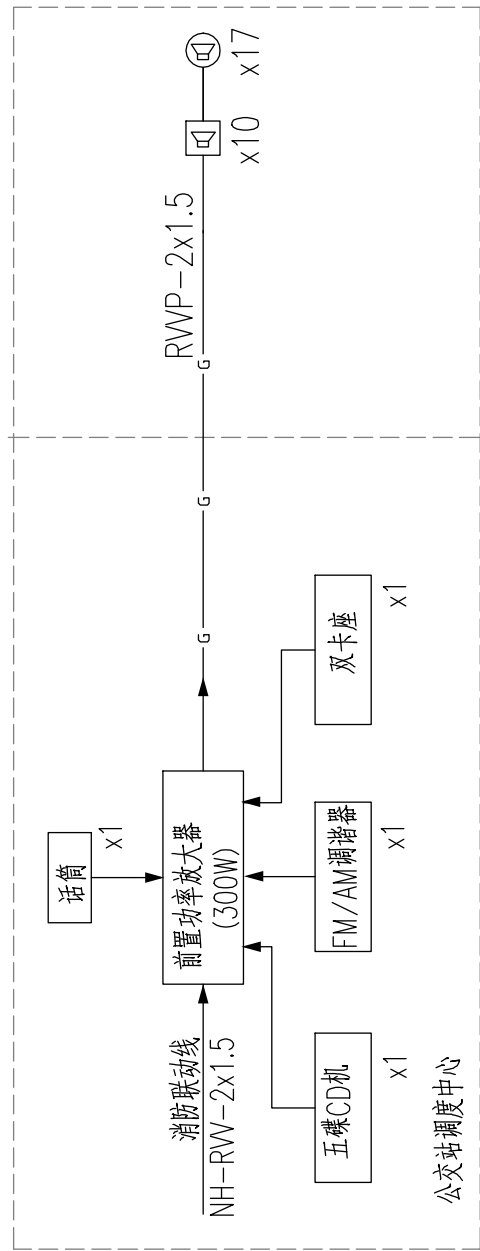


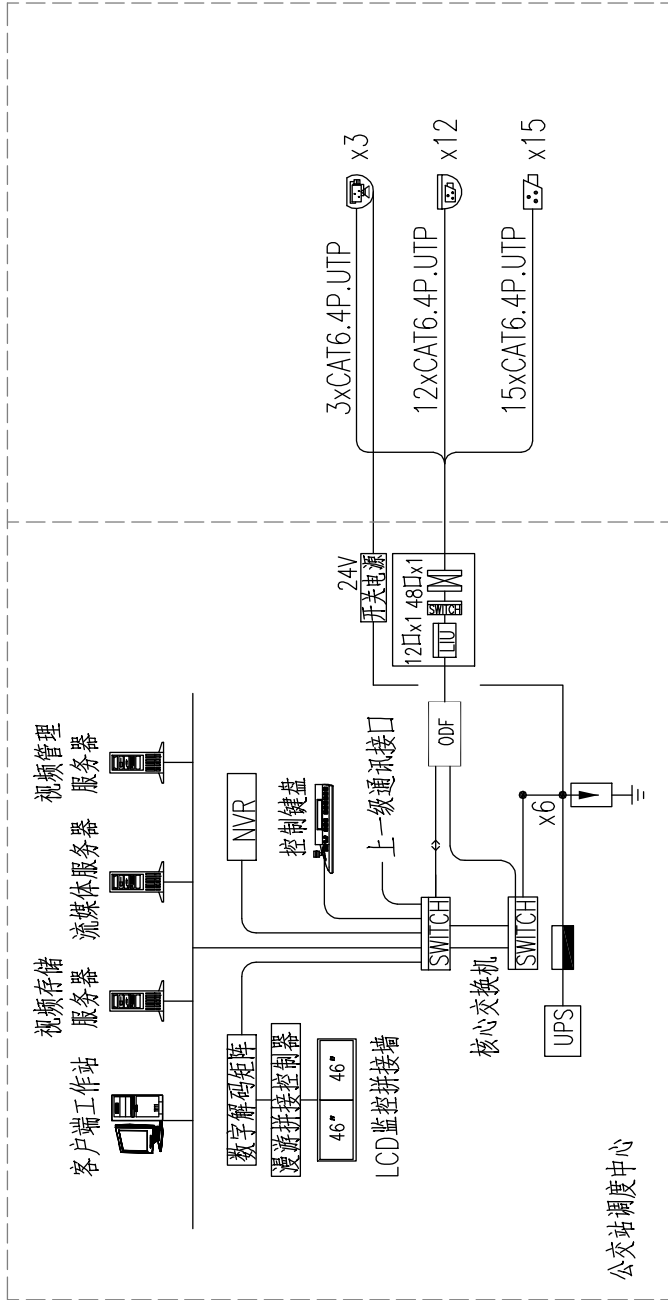


说明:

- 1、自动屏蔽门控制装置、门禁控制器与网络控制系统通过RS485总线组网。
- 2、门禁控制器平时能监视及接收自动屏蔽门状态;并能够通过无线装置或启动按钮实现自动屏蔽门的开门、关门操作。
- 3、自动屏蔽门控制装置由电气专线供电。
- 4、紧急情况下,自动屏蔽门就地手动开门。
- 5、自动屏蔽门控制装置与自动屏蔽门相关附件皆由一家总承包,并由厂家设计


公交站门禁控制系统

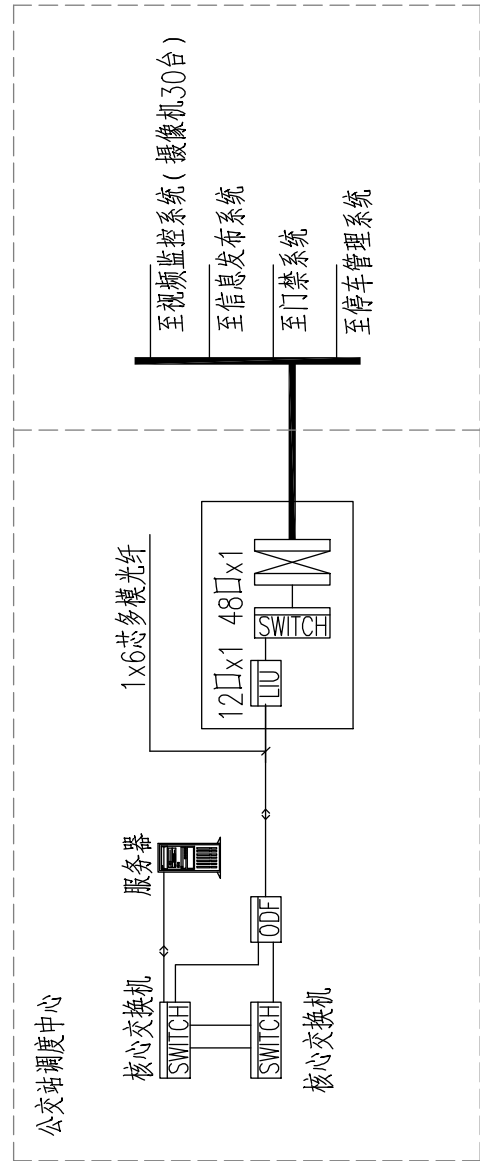

公交视频监控站控系统图

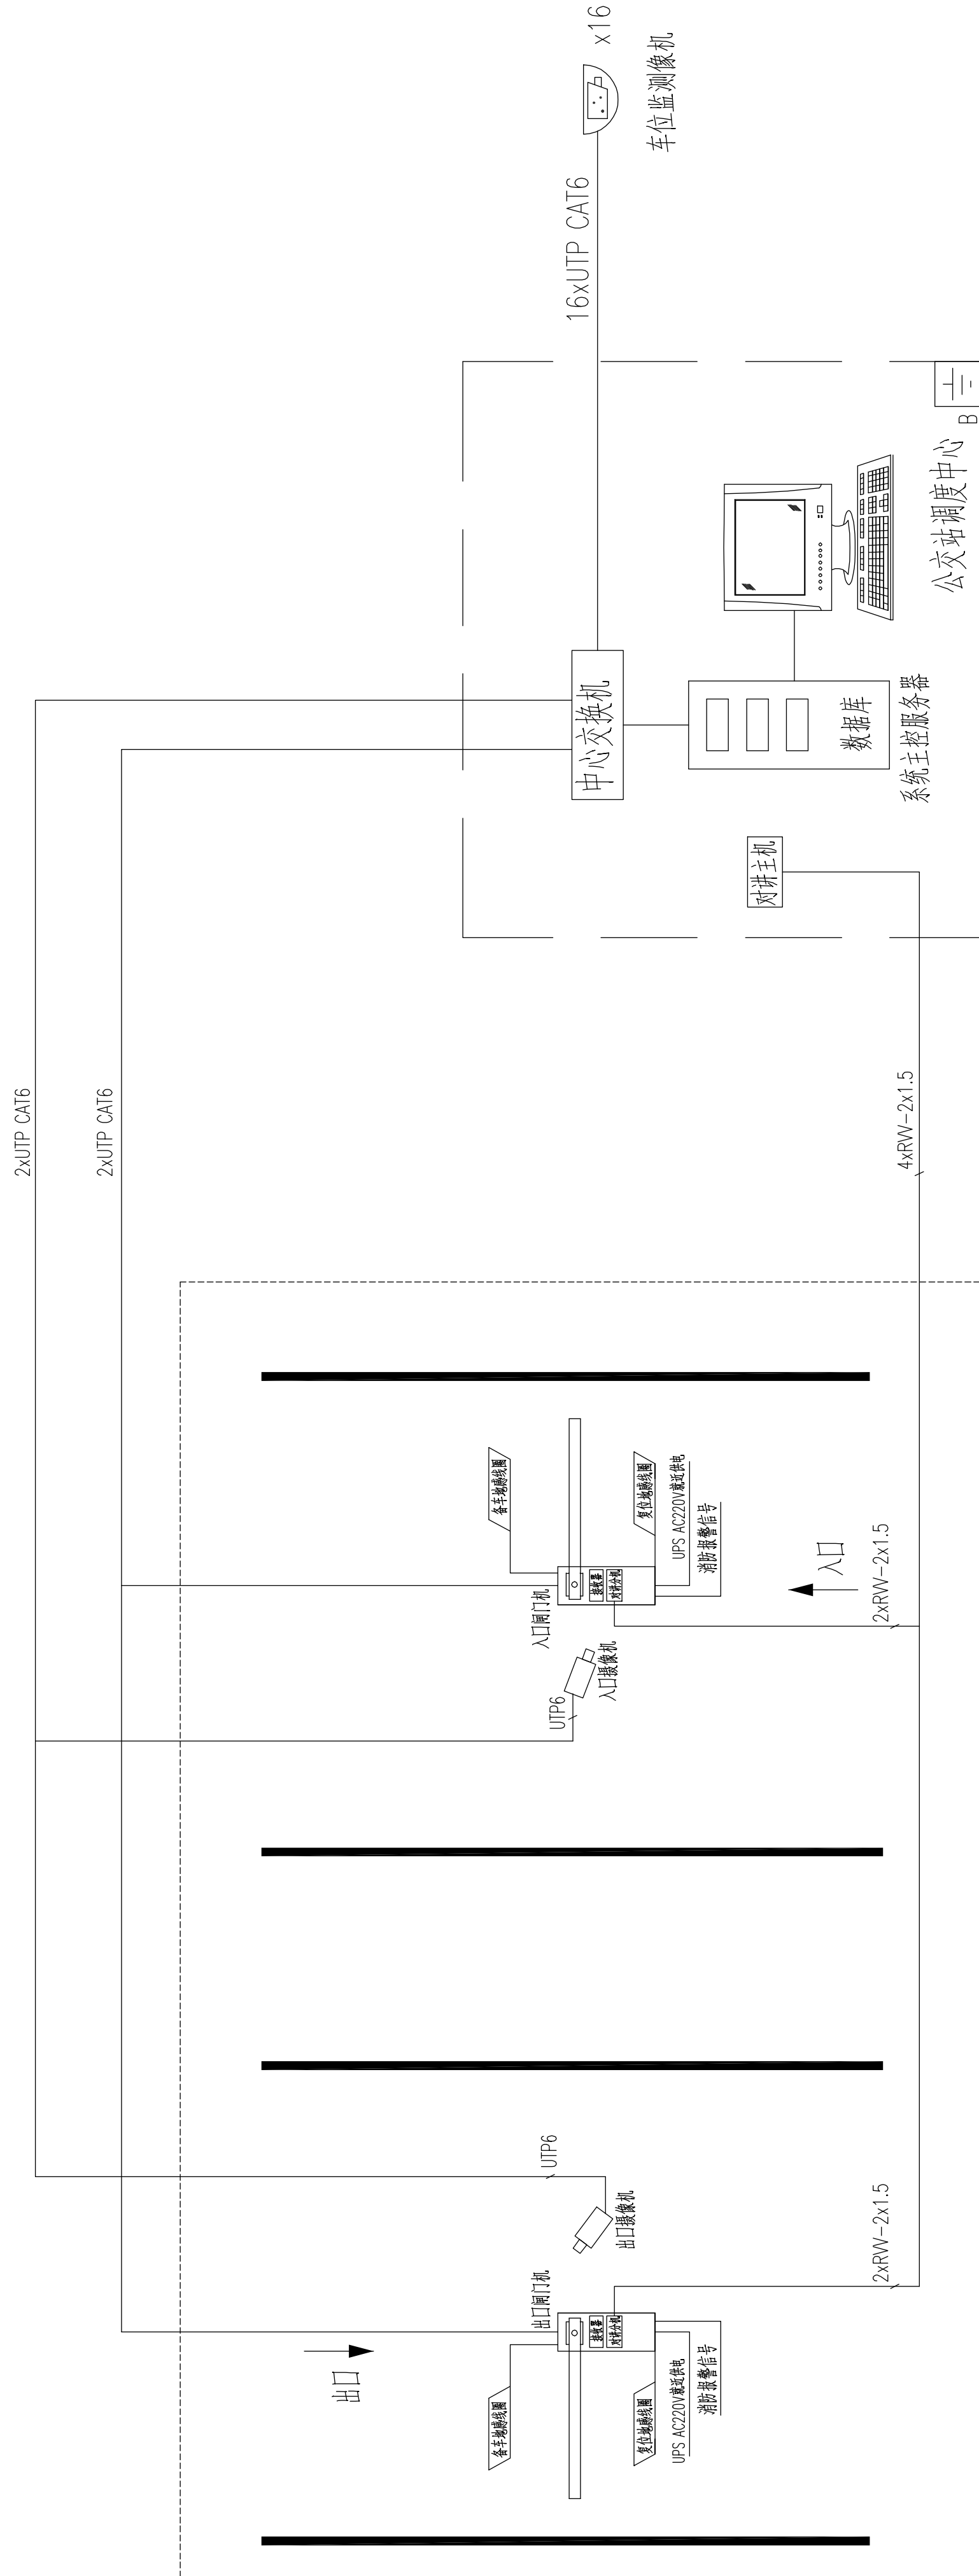

公共交通站车库管理系统图

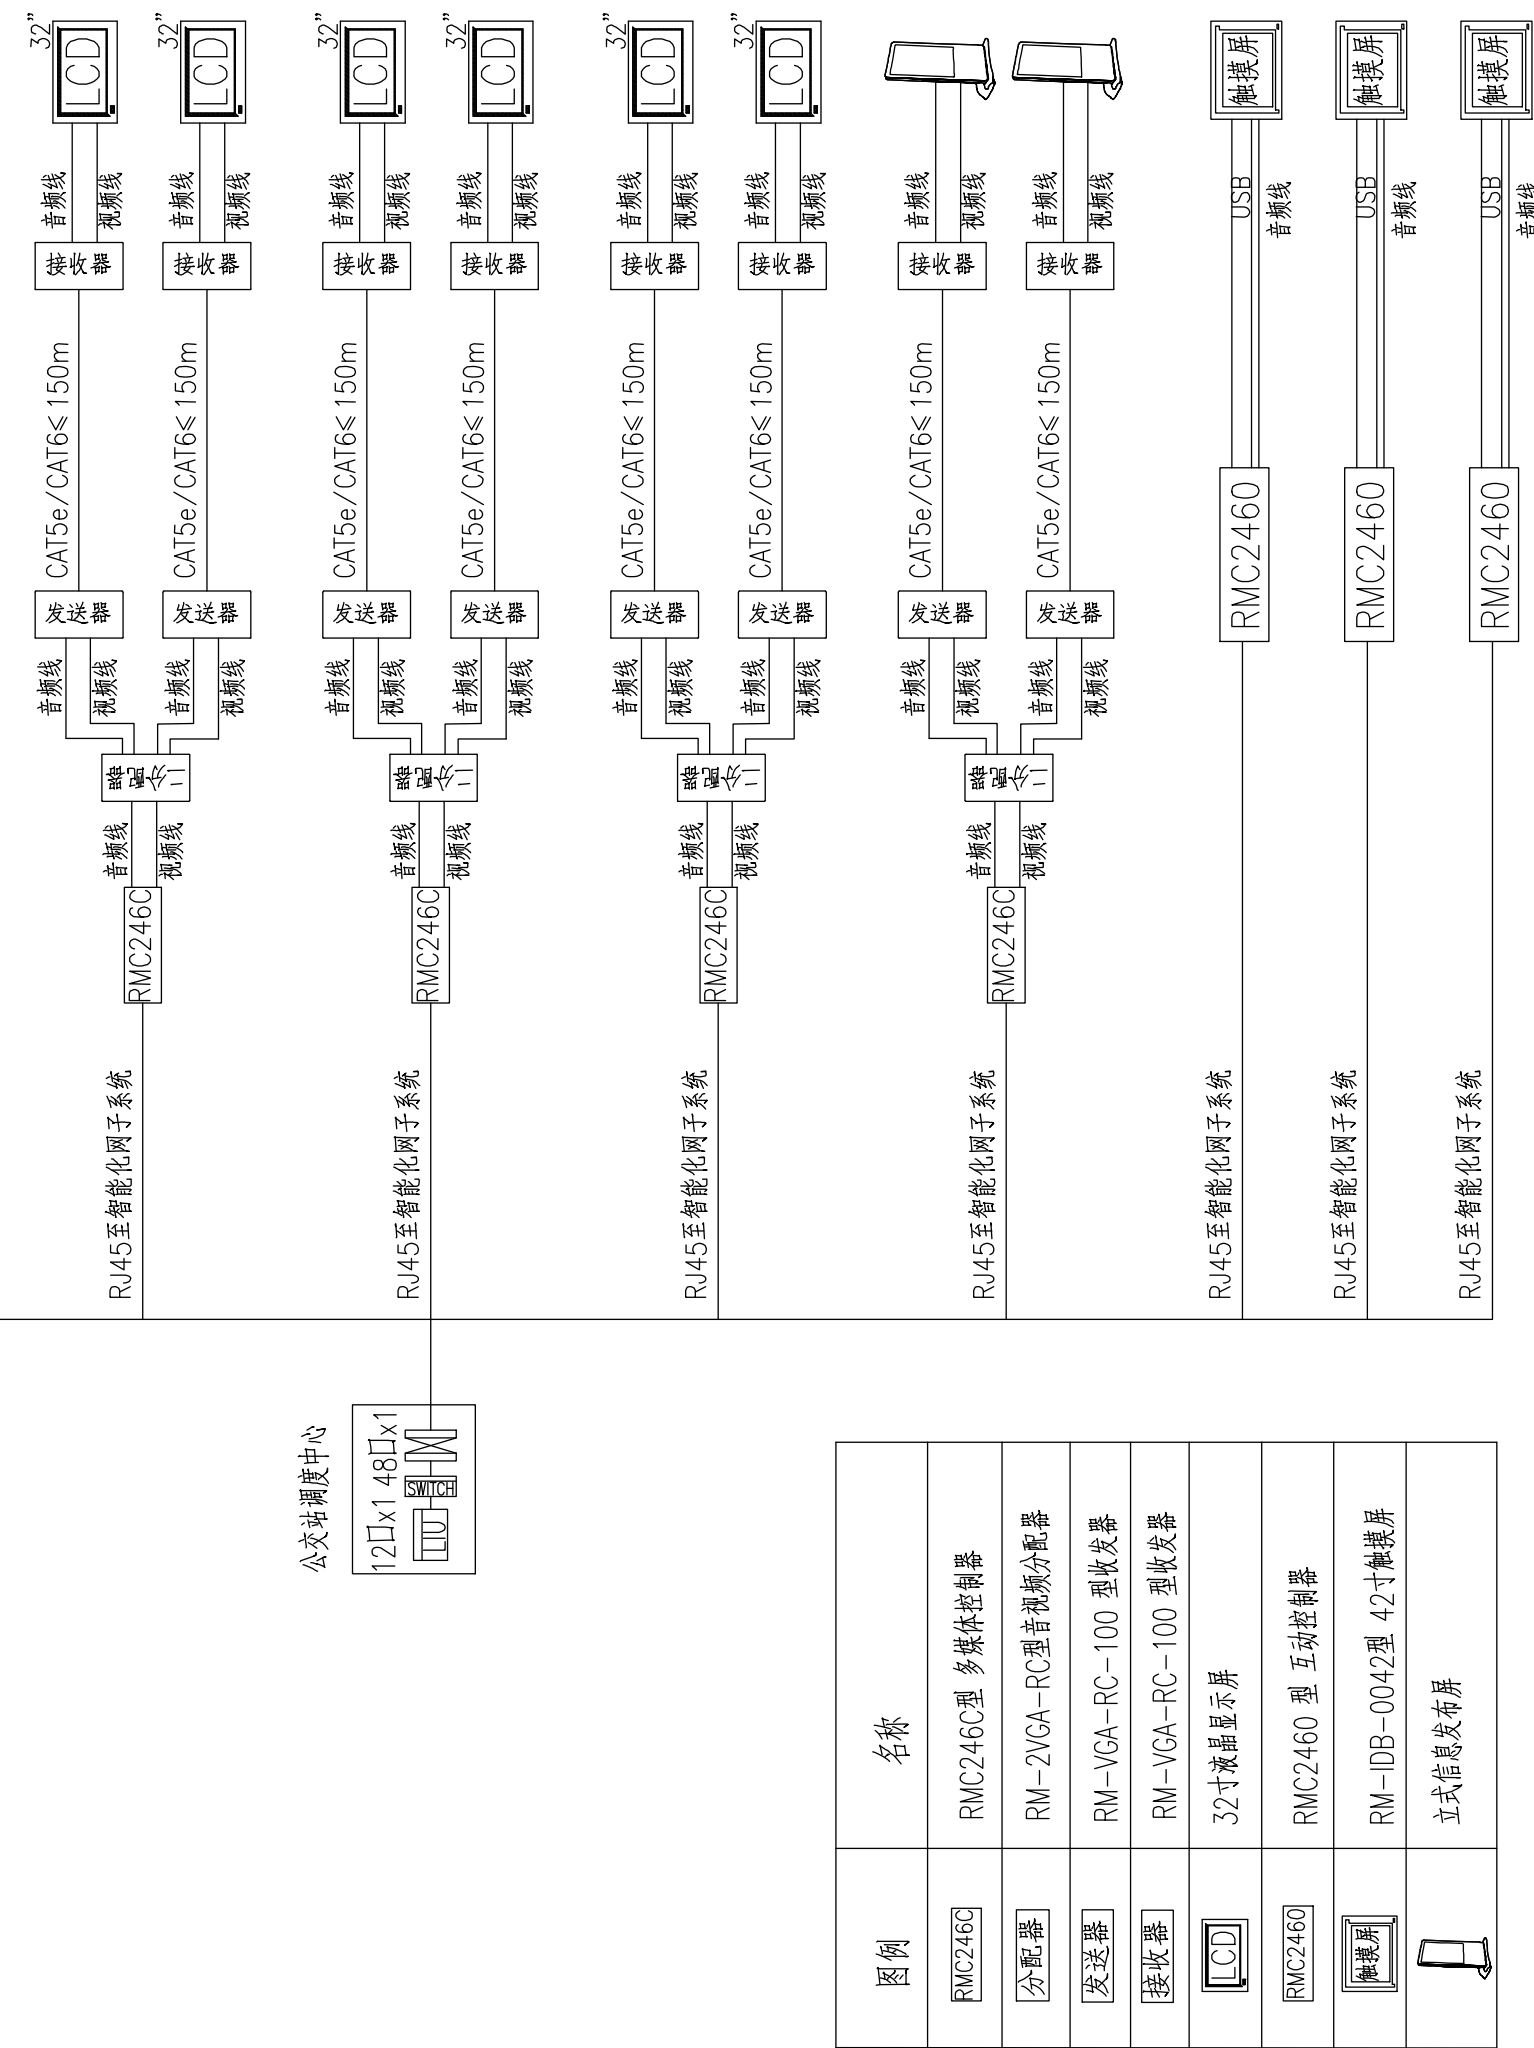

公交站信息发布系统图

图例	名称

[illegible]

设计阶段 JOB STAGE	竣工图	专业 DISCIPLINE	通信信息
项目名称 PROJECT	地铁前海时代广场T201-0071		

图 名 DWG. TITLE	弱电系统图 (二)			
工程号 PROJECT NO.	子项号 ITEM NO.	图 号 DWG. NO.	版 次 REV.	
14002	02	DT-C202	3	
比例 SCALE	1:100			