




地下一层平面图 1:100

本层面积: 775.24m²

建设单位: 深圳市地铁集团有限公司
CLIENT:

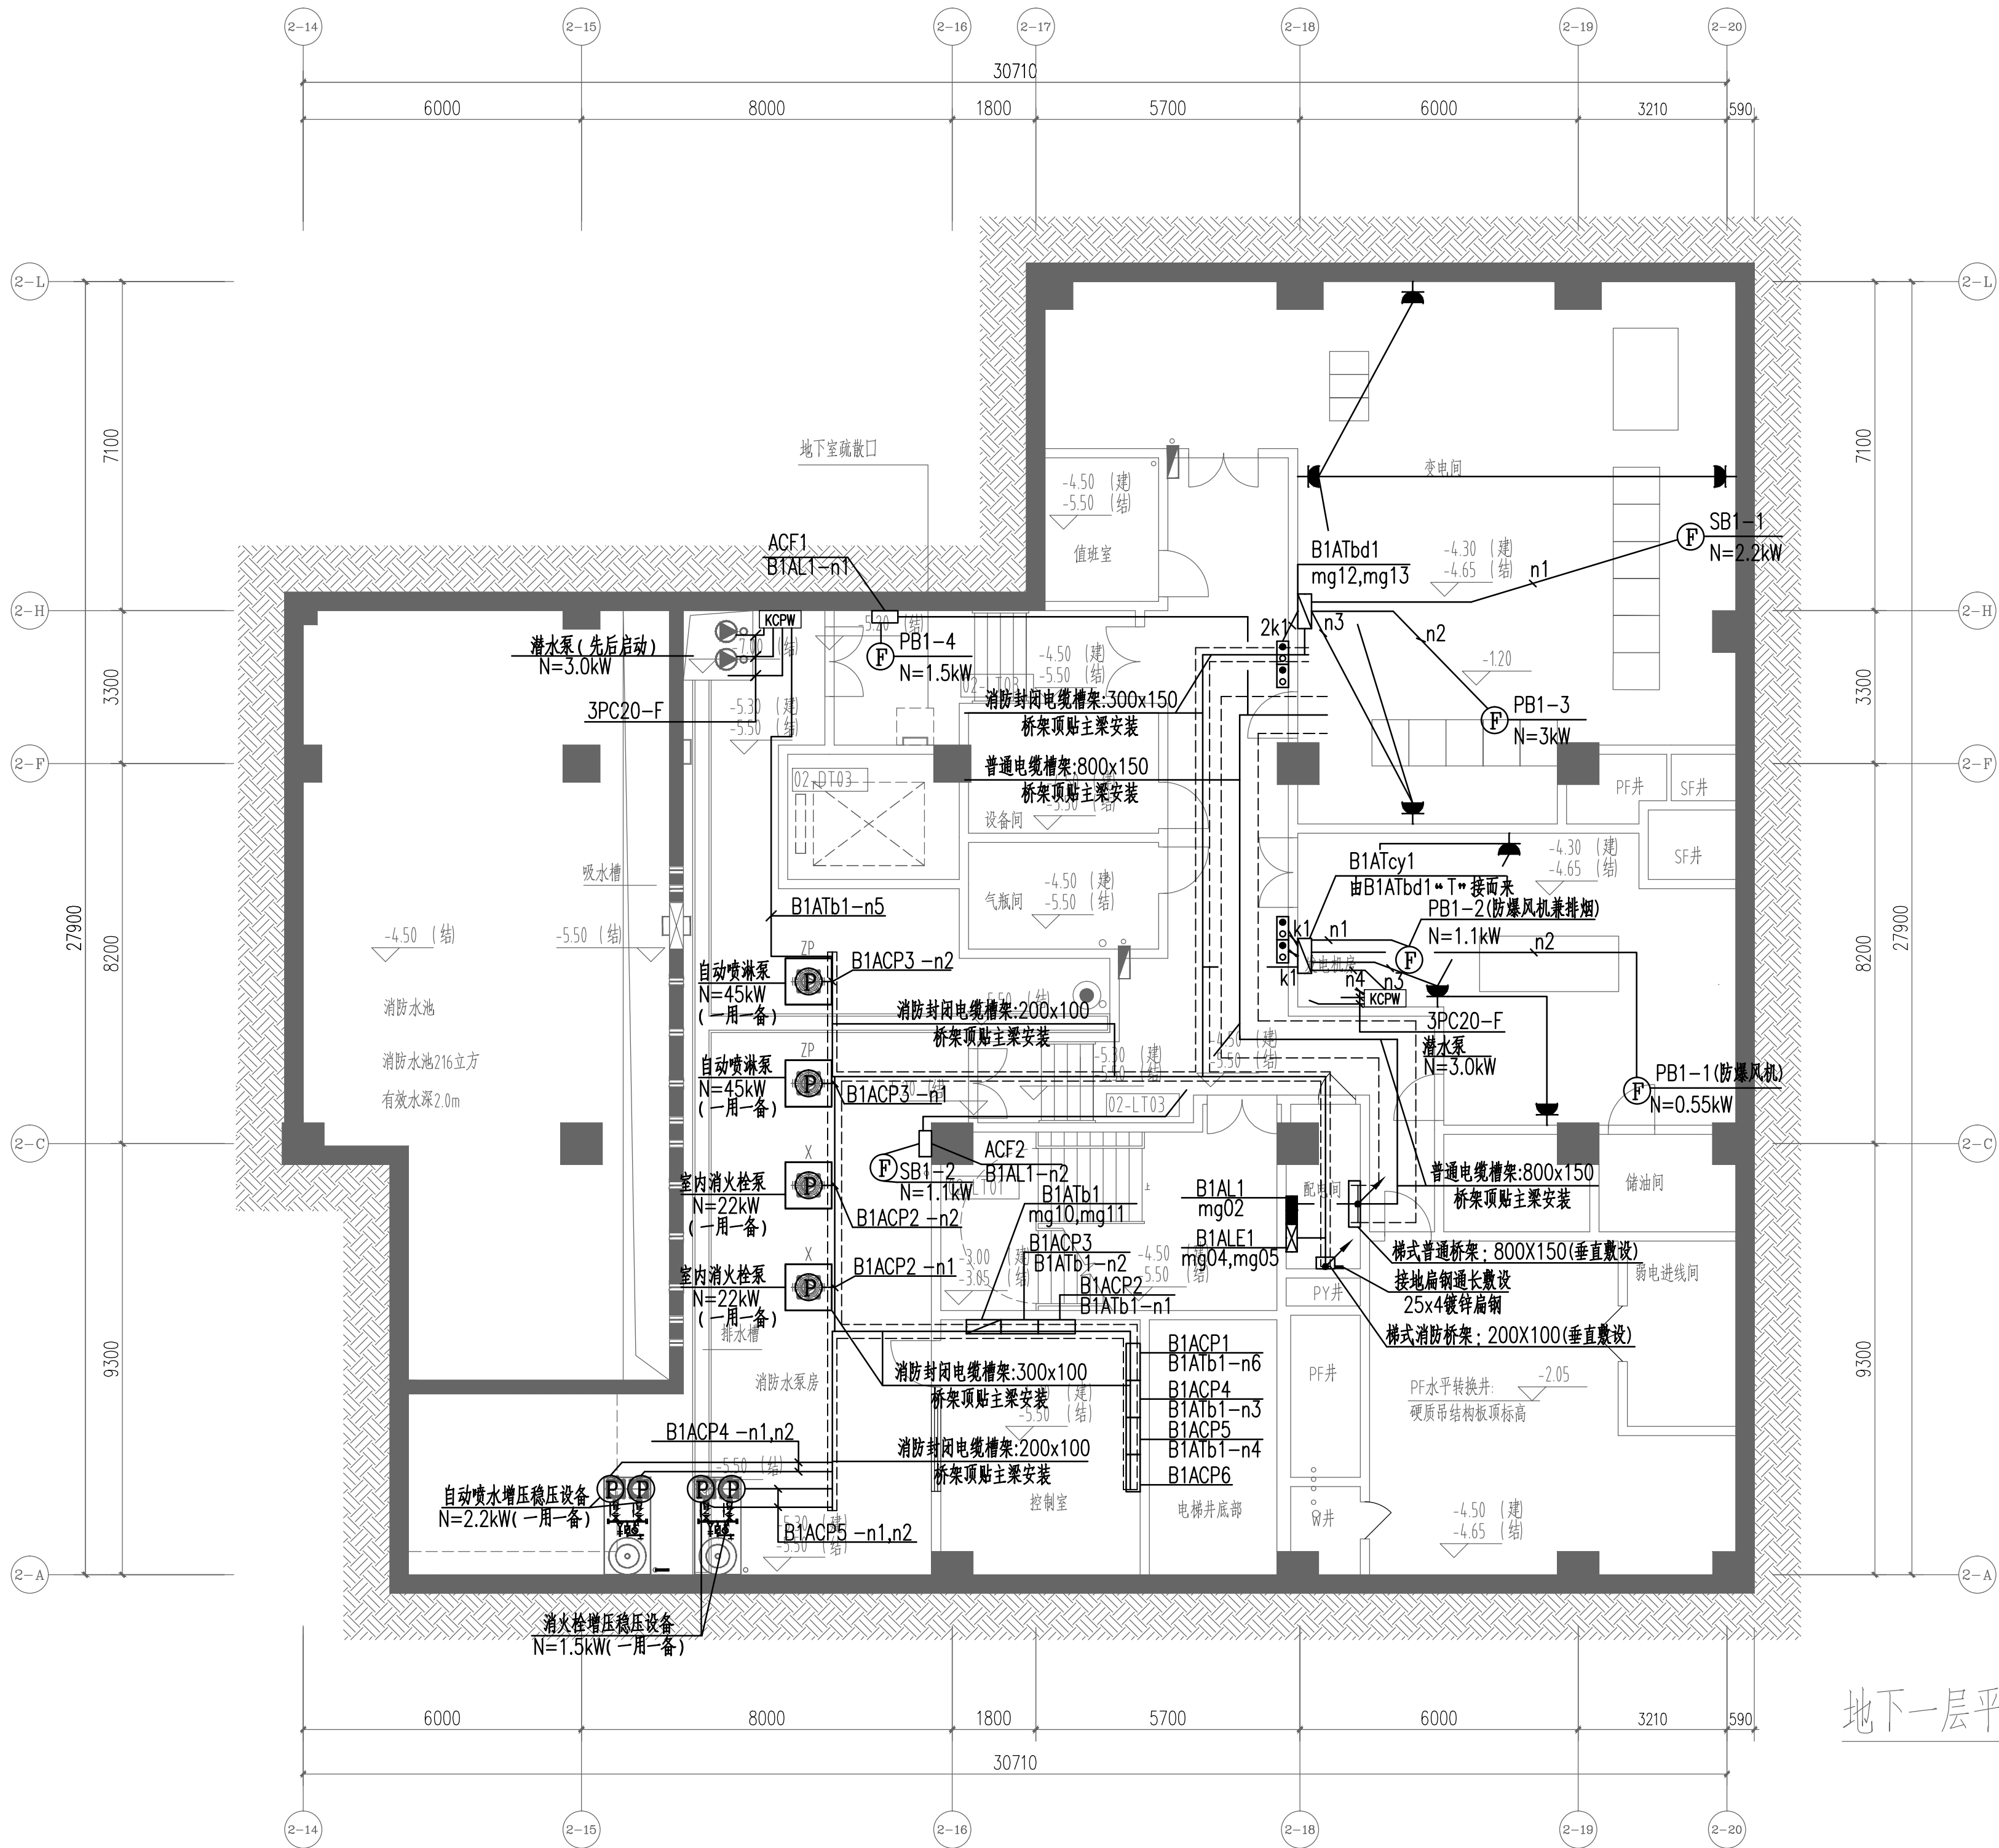

奥意建筑工程设计有限公司
A+E Design Co., Ltd.
甲级资质 A144002927
Class A Qualification, No. A144002927
建筑行业(建筑工程)甲级
Architectural Engineering Design, Class A
电子通信广电行业(电子工程)甲级
Electronic Engineering Design, Class A
网址 (URL): <http://www.ae-design.cn>

合作设计单位:
CODESIGN



利安顾问(中国)有限公司
LEIGH & ORANGE LTD.
www.leighorange.com

盖章区
STAMP AREA

竣工图编制单位	奥意建筑工程设计有限公司	
编制人	余培贤	余培贤
审核人	张国庆	张国庆
技术负责人	张国庆	张国庆
编制日期	2024年10月	

3	2020.10	施工图
2	2017.06.28	施工图
1	2016.12.30	报审施工图

版次	发行日期	摘要
REV.	ISSUE DATE	DESCRIPTION

	发行记录	ISSUE	REMARK
--	------	-------	--------

工	艺	
通	信	
电	气	张国庆
气	保	
暖	通	陈君
给	水	吴宗俊
排	水	黄卓
建	筑	廖惠芬
专	业	姓 名
DISCIPLINE	FULL NAME	签 署

	会 签	COORDINATION
--	-----	--------------

项目负责人	孙 明	孙 明
项目负责	吴昌伟	吴昌伟
审 定	张国庆	张国庆
审 核	张国庆	张国庆
专 业	卢江华	卢江华
快 工	余培贤	余培贤
说 计	余培贤	余培贤
制 图	余培贤	余培贤
联 系	余培贤	余培贤
DUTY	FULL NAME	SIGNATURE

设计阶段	施工图	专 业	电 气
------	-----	-----	-----

项目名称	地铁前海时代广场T201-0071		
------	-------------------	--	--

子项名称	宗地项目一期(7-1号地块)		
------	----------------	--	--

子项名称	公文首末站及公配		
------	----------	--	--

图 名	地下一层动力平面图		
-----	-----------	--	--

工 程 号	子项号	图 号	版 次
-------	-----	-----	-----

14-002	02	DE-D01	3
--------	----	--------	---

比 例	1:100		
-----	-------	--	--

SCALE	1:100		
-------	-------	--	--