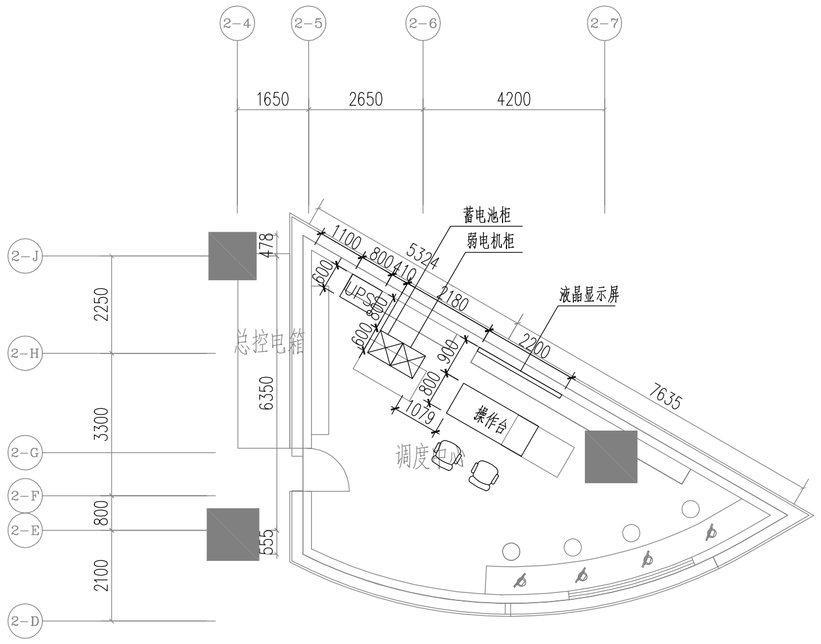

公交站调度中心接地大样图

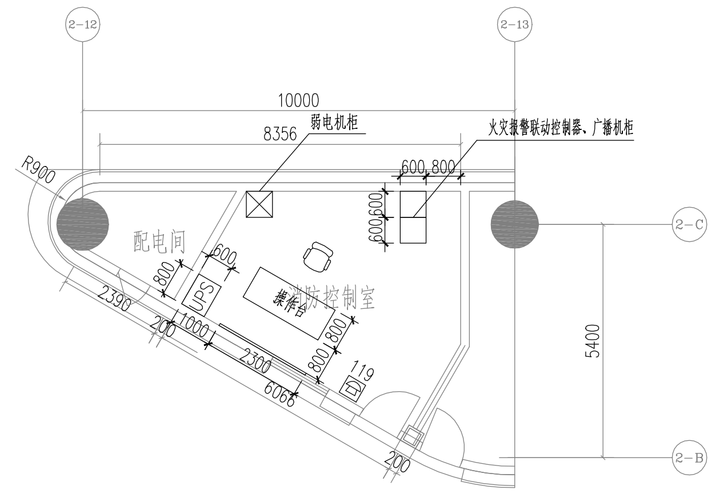

消防控制室接地大样图

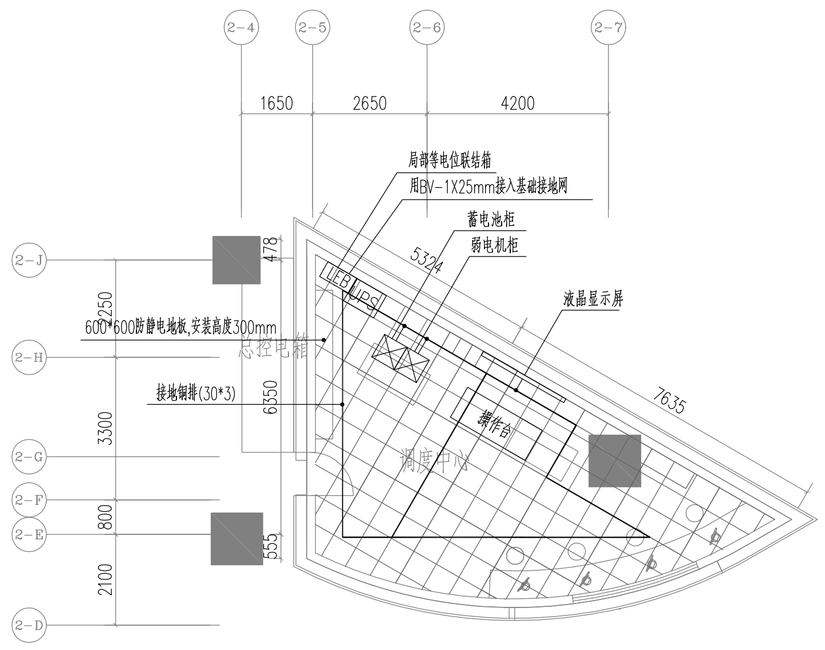

公交站调度中心接地大样图

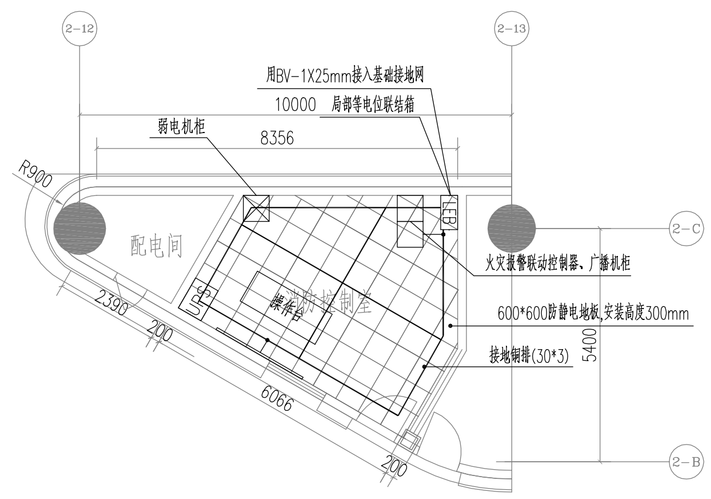

消防控制室接地大样图

建设单位: 深圳市地铁集团有限公司
CLIENT:

奥意建筑
A+E DESIGN

奥意建筑工程设计有限公司
A+E Design Co.,Ltd.
甲级资质 A144002927
Class A Qualification, No. A144002927
建筑行业(建筑工程)甲级
Architectural Engineering Design,Class A
电子通信广电行业(电子工程)甲级
Electronic Engineering Design,Class A
网址 (URL): http://www.ae-design.cn

合作设计单位:
CODESIGN:

利安顾问(中国)有限公司
LEIGH & ORANGE LTD.
香港英皇道979号
太古坊多佛大厦8楼801室
801, DORSET HOUSE,
TAI KOO PLACE, 979 KING'S ROAD,
HONG KONG
TEL: 852 2895 9900
FAX: 852 2895 9901
www.leighorange.com

盖章区
STAMP AREA

REV.	ISSUE DATE	DESCRIPTION
3	2020.10	施工图
2	2016.06.20	施工图
1	2016.12.30	报审施工图

发行记录 ISSUE REMARK

DISCIPLINE	FULL NAME	SIGNATURE
工艺		
通信信息		
电气	张国庆	
气体动力		
暖通空调	陈君	
给水排水	吴宗俊	
结构	黄草	
建筑总图	廖惠芬	

会签 COORDINATION

DUTY	FULL NAME	SIGNATURE
项目总负责 PRIMARY CAPTAIN		
项目负责 PROJECT MANAGER	孙明	孙明
审定 APPR'D	吴昌伟	吴昌伟
审核 EXAM'D	张国庆	张国庆
专业负责 MAIN ENGINEER	左新明	左新明
校对 CHK'D	左新明	左新明
设计 DESIG'D	林伟丰	林伟丰
制图 DRAW'N	林伟丰	林伟丰

设计签署 SIGNATURE

设计阶段 JOB STAGE	竣工图	专业 DISCIPLINE	通信信息
项目名称 PROJECT	地铁前海时代广场T201-0071宗地项目一期(7-1号地块)		
子项名称 ITEM	公交首末站及公配		
图名 DWG. TITLE	公交首末站及公配机房大样图		
工程号 PROJECT NO.	子项号 ITEM NO.	图号 DWG. NO.	版次 REV.
14002	02	DT-G203	3
比例 SCALE	1:100		